


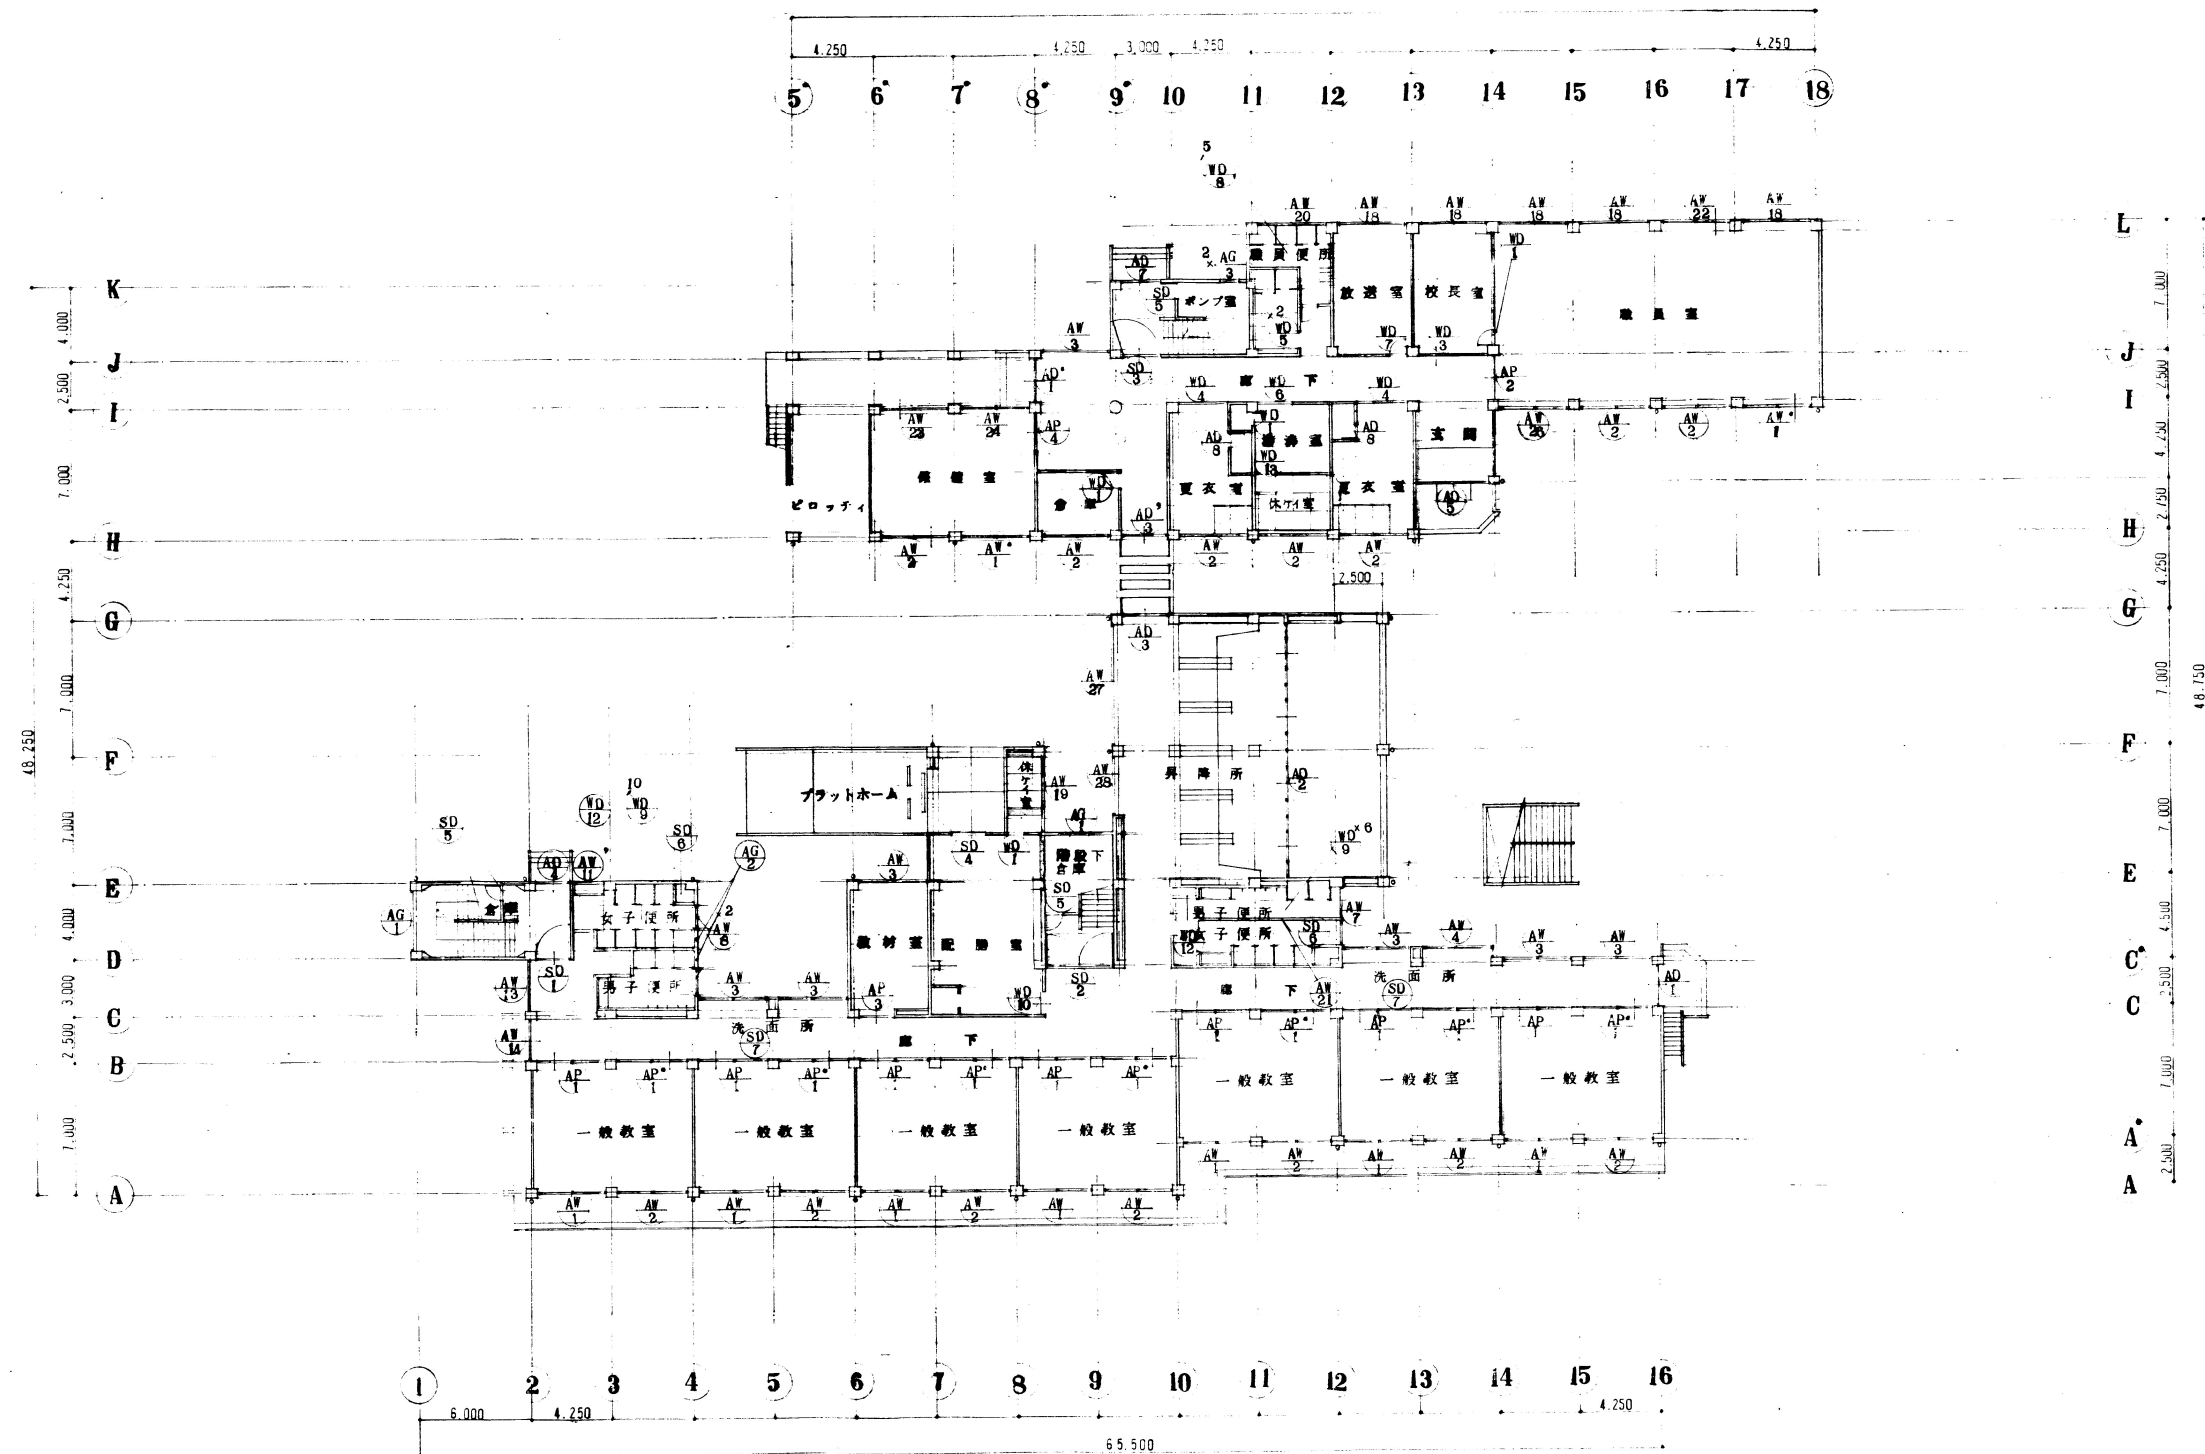
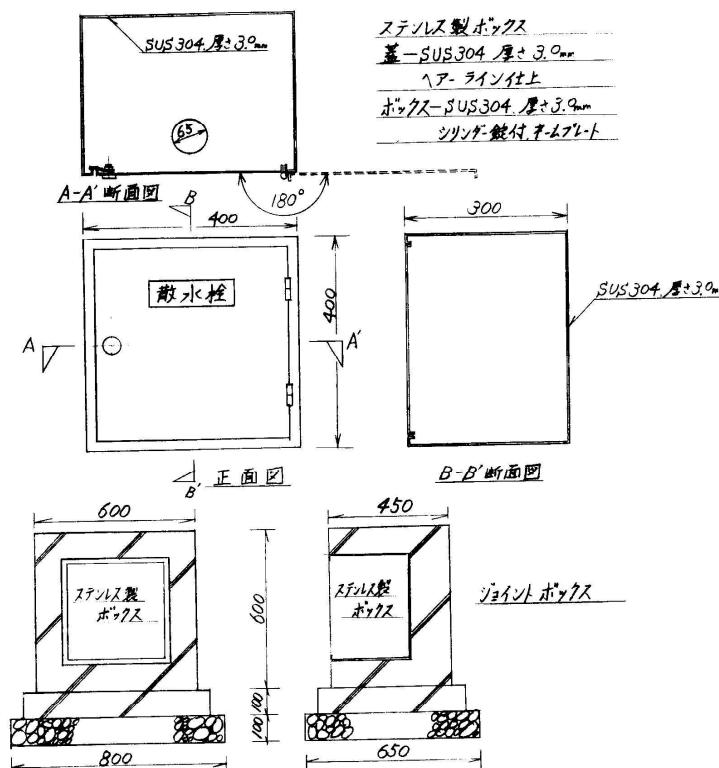
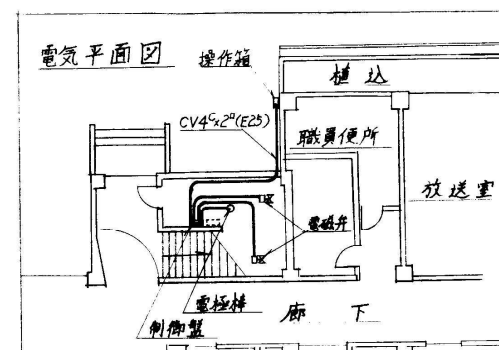
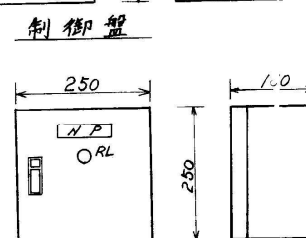
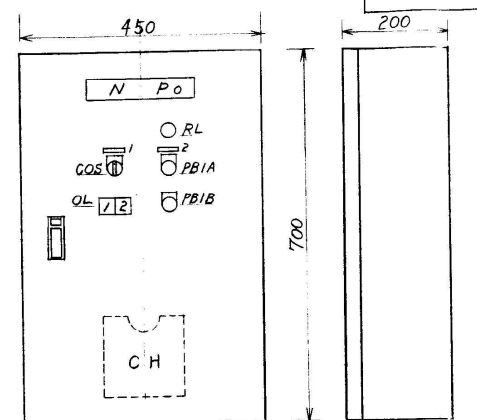
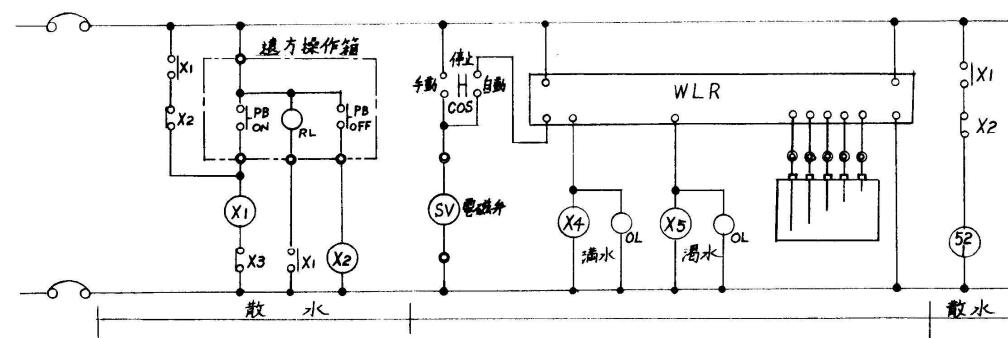
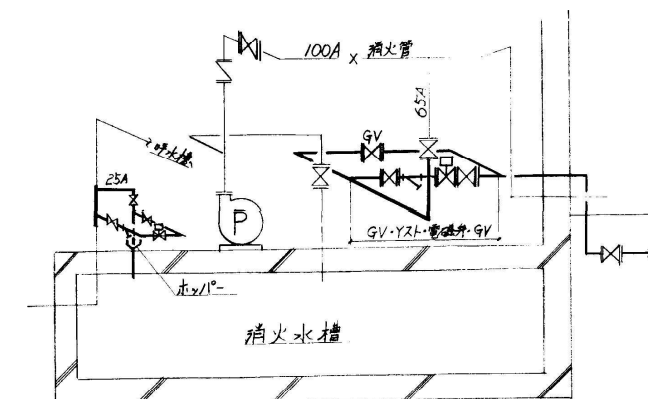
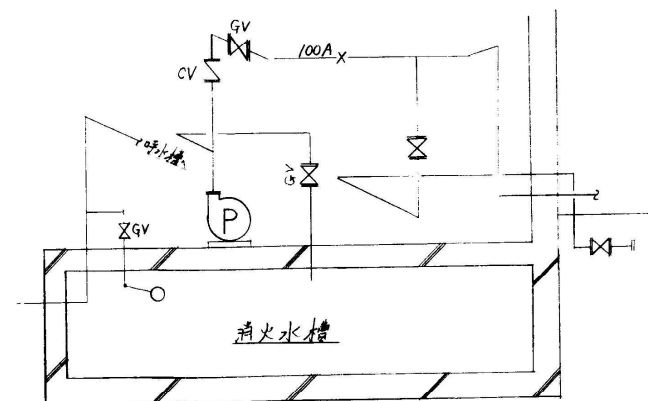
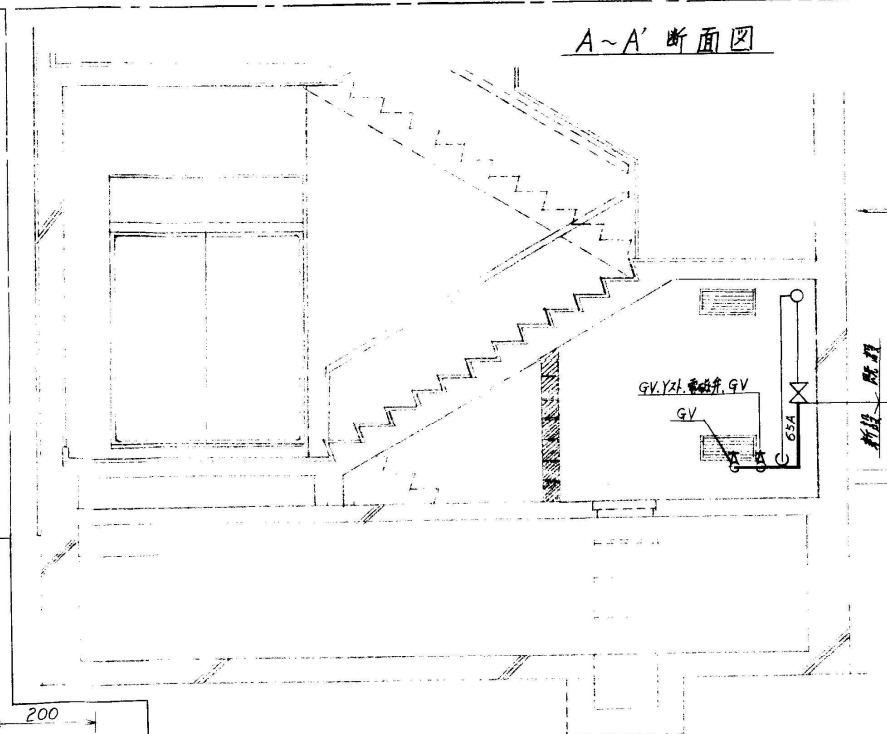
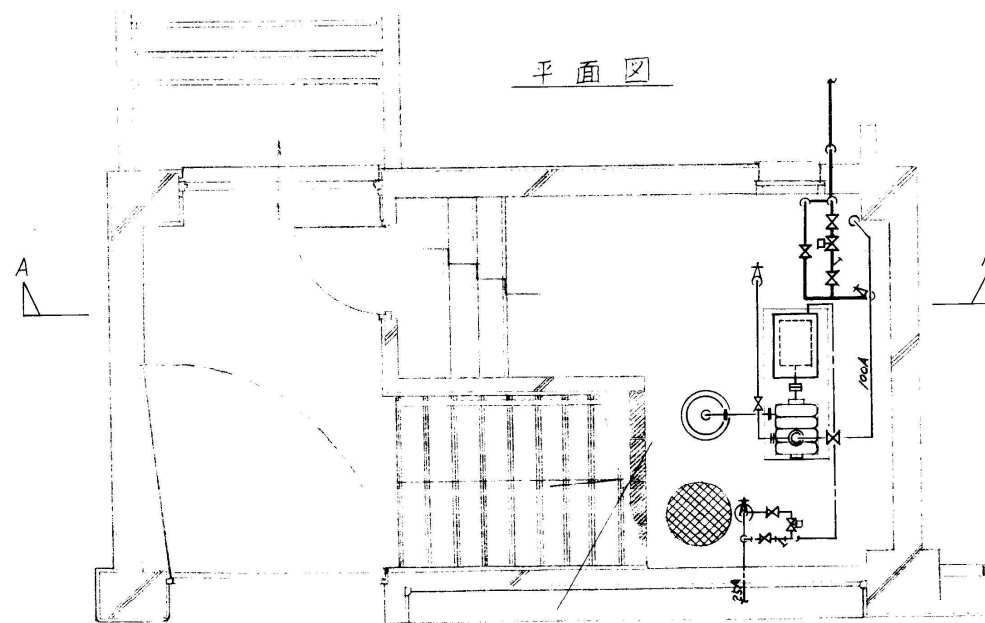


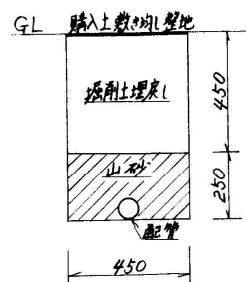

姿 図	記 号	AD 1	AD 1	AD 2	AD 3	AD 3	AD 4	AD 5
	名称位置	廊下	廊下	昇降口	廊下	廊下	B階段	玄関
	個数	AD-1:3	AD-1:4	2	AD-3:1	AD-3:1	1	1
	ガラス	6.8%アミストーメイ, 3%トーメイ	6.8%アルストーメイ, ランマ:3%トーメイ	6.8%アルストーメイ, ランマ:3%トーメイ	3%トーメイ, 6.8%アミストーメイ	3%トーメイ, 6.8%アミストーメイ	全左	全左
	備考	付属金物一式, シリナー錠 枠見込 70%	付属金物一式, シリナー錠 枠見込 70%	付属金物一式, ハンガール, シリナー本錠錠, ステンレス引手 枠見込 100%	付属金物一式, シリナー錠 枠見込 70%	付属金物一式, シリナー錠 枠見込 70%	全左	付属金物一式, 運付シリナー錠, F.H, ステンレス押棒 全左 (断面)
姿 図	記 号	AD 6	AD 7	AD 8	AW 27	AW 28	AW 29	AD 9
	名称位置	廊下	C階段	シャワー室	1階昇降所	1階昇降所	2階配膳室	4階廊下
	個数	6	1	2	1	1	1	1
	ガラス	6.8%アミストーメイ	3%トーメイ, 6.8%アミストーメイ	3%トーメイ	中窓:3%トーメイ 腰:6.8%アミストーメイ	全左	6.8%アミストーメイ, 3%トーメイ, 5%トーメイ	全左
	備考	付属金物一式, P.H, D.C (フック・なし) 枠見込 70%, 外側窓錠 内側窓錠	付属金物一式, シリナー錠 全左	付属金物一式, 表示錠 全左 PH アルミガラリ	付属金物一式 枠見込 70%	全左 全左	全左, シリナー錠 全左	全左 全左
姿 図	記 号	AP 1	AP 2	AP 3	AP 4	AP 5	AP 6	AP 7
	名称位置	一般教室, 図書, 理科, 図工	職員室, 理科, 家庭科準備室	教材室, 家庭科室	保健室	理科準備室	図書・理科・図工準備室	図書・理科・図工準備室
	個数	AP-1:7, AP-1A:16, AP-1B:5, AP-1':7, AP-1'A:16, AP-1'B:5	AP-2:1 (職員室) AP-2':2	AP-3:4 AP-3':1 (家庭科室)	1	1	AP-6:2 AP-6':1 (図工準備室)	AP-6:2 AP-6':1 (図工準備室)
	ガラス	ランマ:3%トーメイ ドア:3%トーメイ, 他は3%スリ	全左	ランマ:3%トーメイ ドア:3%スリ	ランマ:3%トーメイ, ドア:3%スリ	ランマ:3%トーメイ, ドア:3%スリ	全左	全左
	備考	付属金物一式, 戸車, ステンレスレール, 引手 (ステンレス) 枠見込 70%, ホリエステル化粧板フラッシュ, 理科ハアルミガラリ (150x700)付	全左 全左, 理科ハアルミガラリ (150x700)付	全左 枠見込 70%, ホリエステル化粧板フラッシュ AP-3'ハアルミガラリ (150x700)付	全左 全左	全左 全左, アルミガラリ (150x700)	全左 枠見込 70%, 理科ハアルミガラリ (150x700)付, ホリエステル化粧板フラッシュ	全左 枠見込 70%, 理科ハアルミガラリ (150x700)付, ホリエステル化粧板フラッシュ

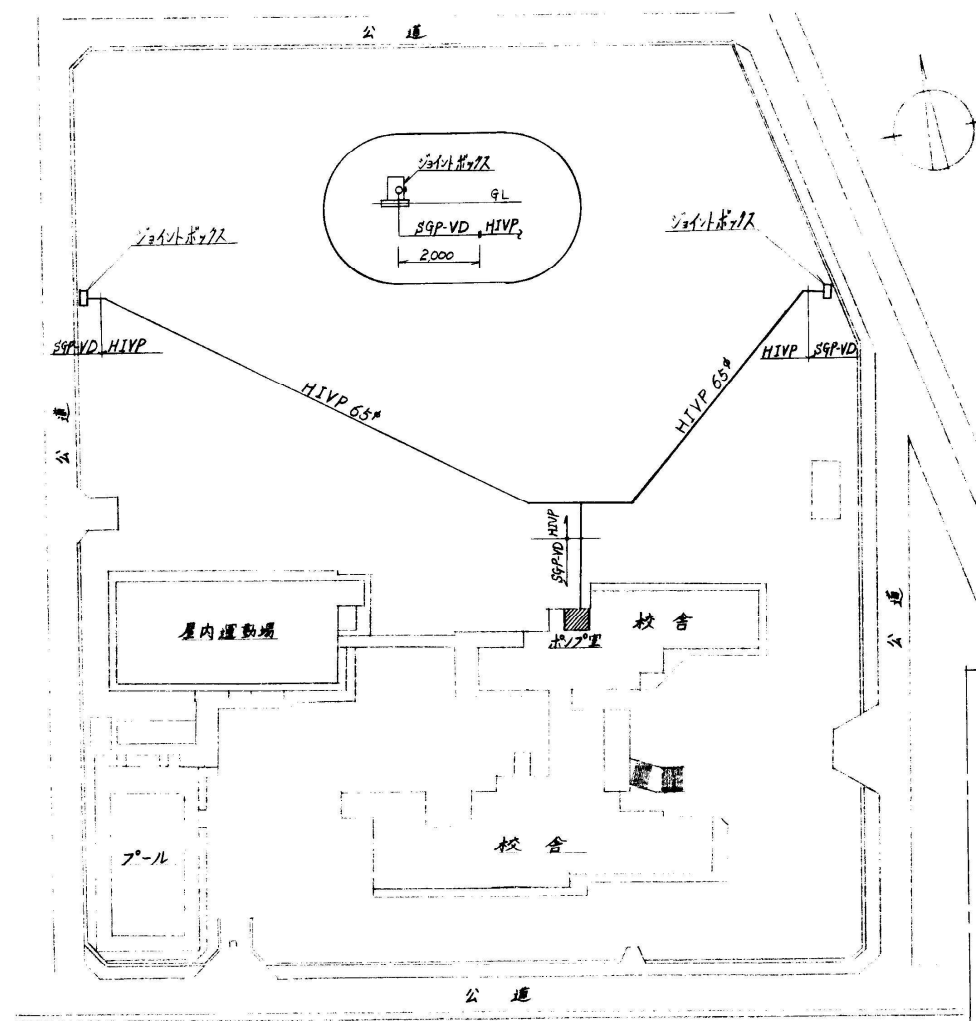


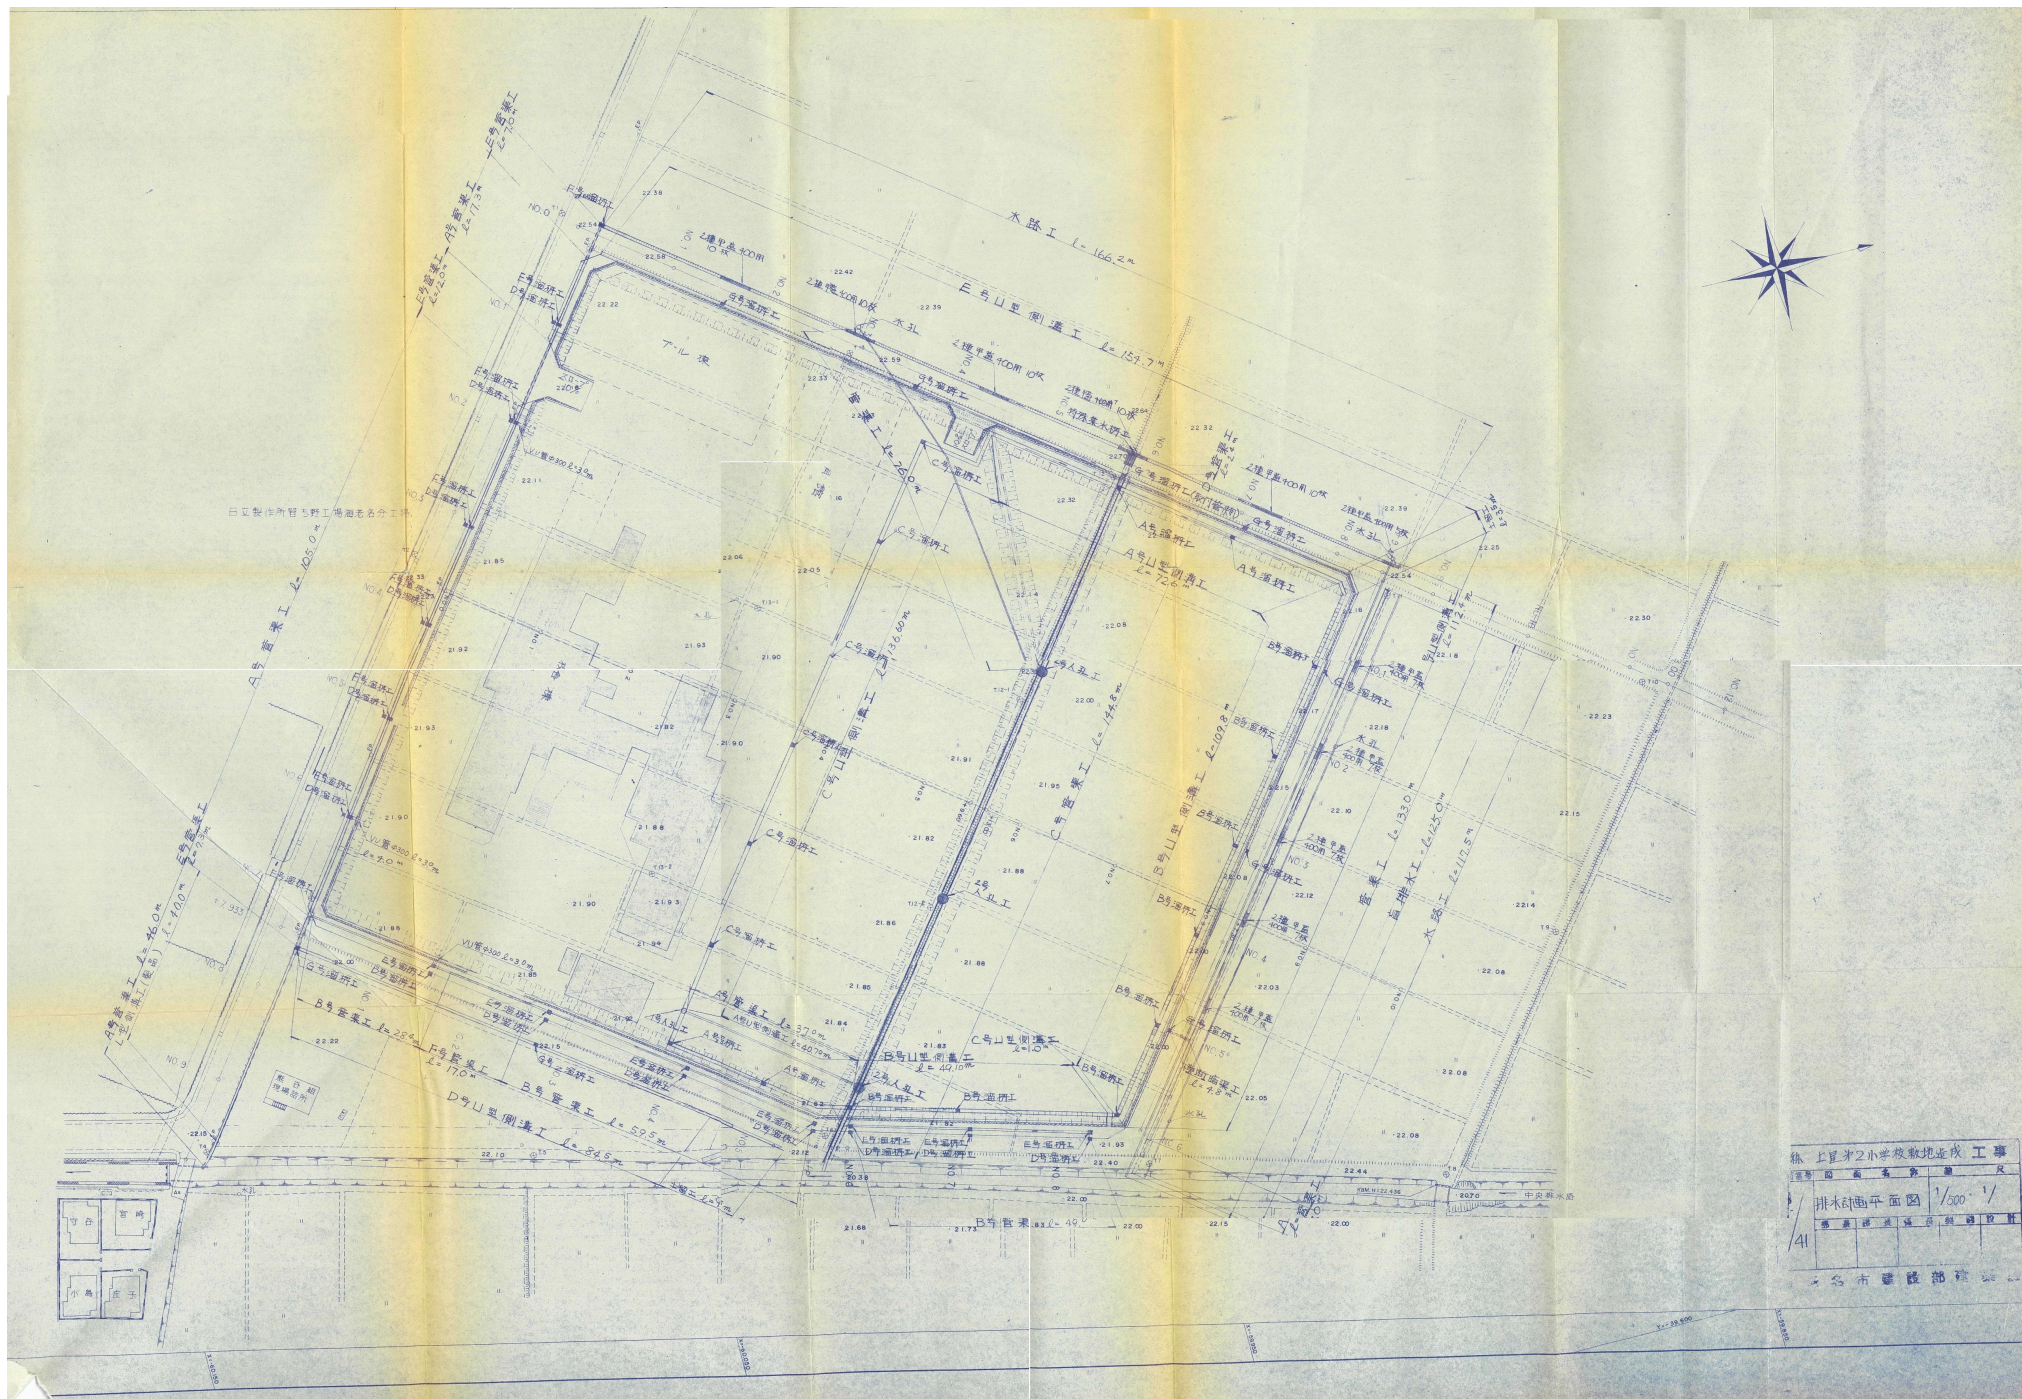



今泉小学校 飲料水兼用貯水槽


平面図 S=1:200

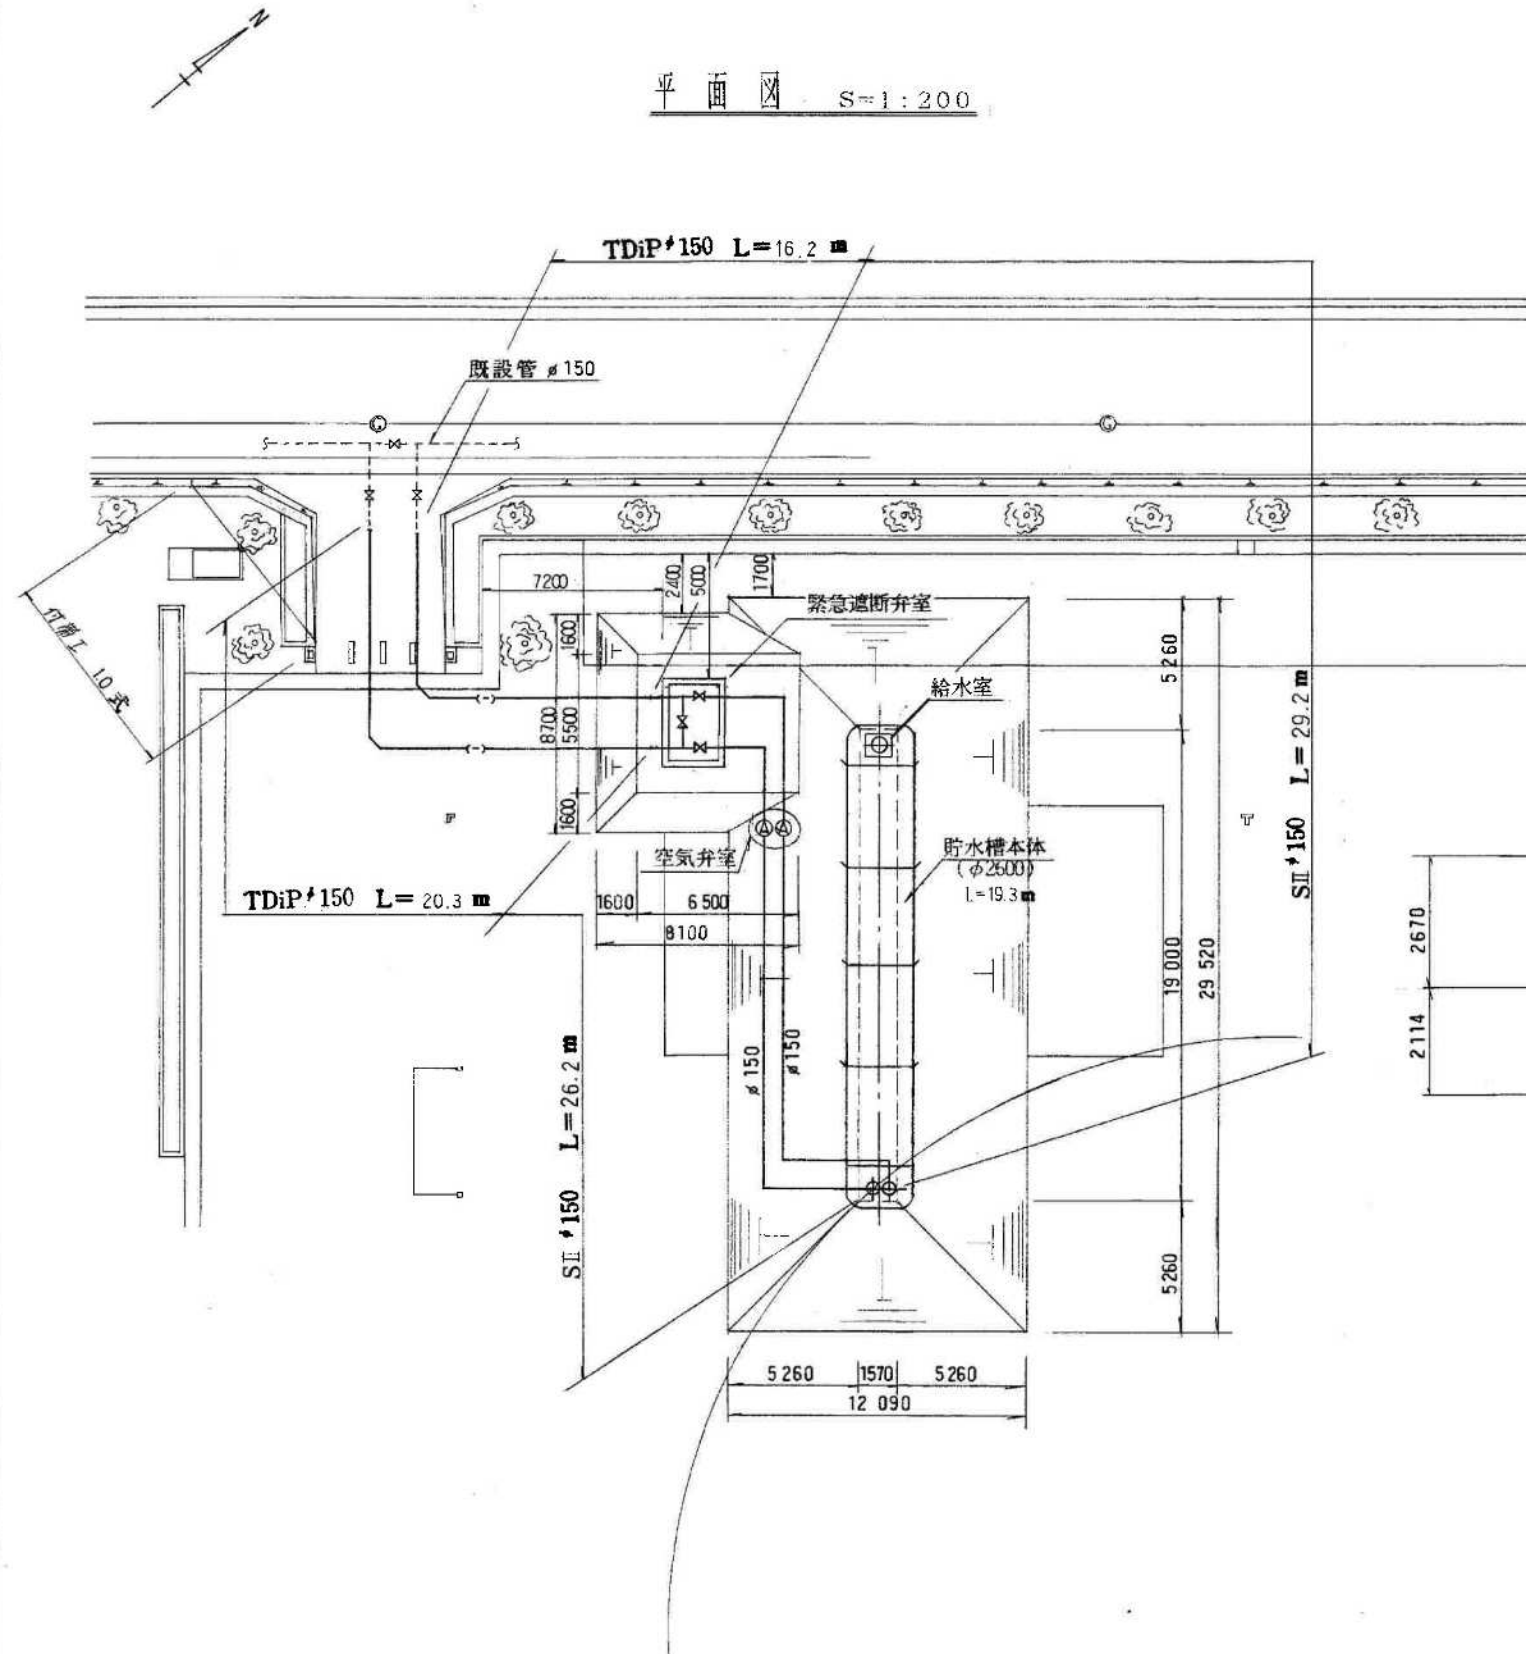

掘削横断面図 S=1:100

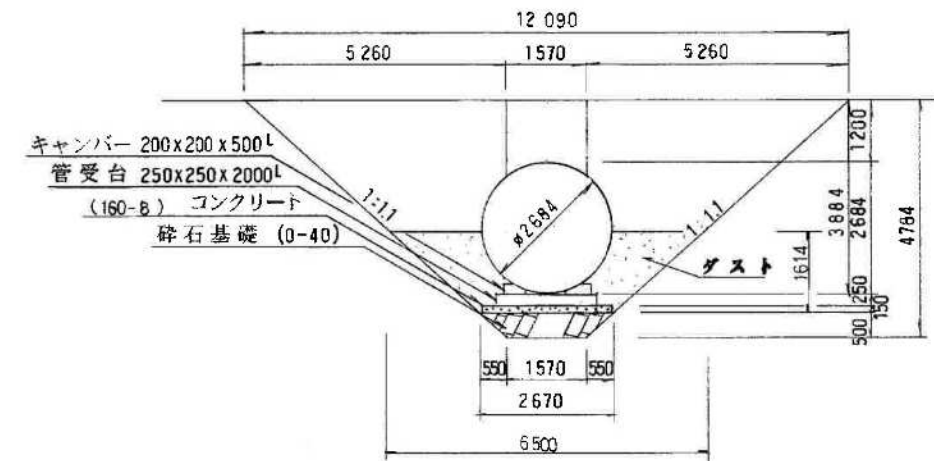

掘削横断面図 S=1:100

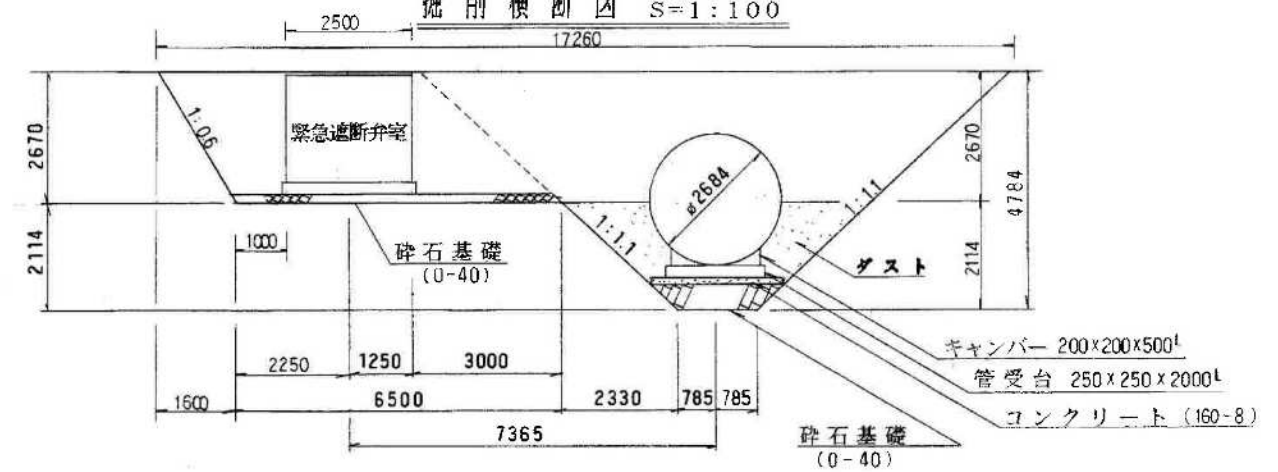

位置図 S=1:10,000



竣工図
7年3月

整理地区	No 23, 29	管網図 P. 18 明細図 P. 31
工事名	海老名市立今泉小学校校内 非常用貯水タンク設置(土工、鉄筋)工事	
図面名	位置図・平面図 横断面図	
縮尺	図示	図面番号 1/7
設計年月日	平成 6 年 11 月	
所長	副所長	工事監理 配水課長 照査 設計
神奈川県企業庁水道局海老名営業所		